


Sběrný dvůr Bory

Zaměření skutečného provedení

M 1:50

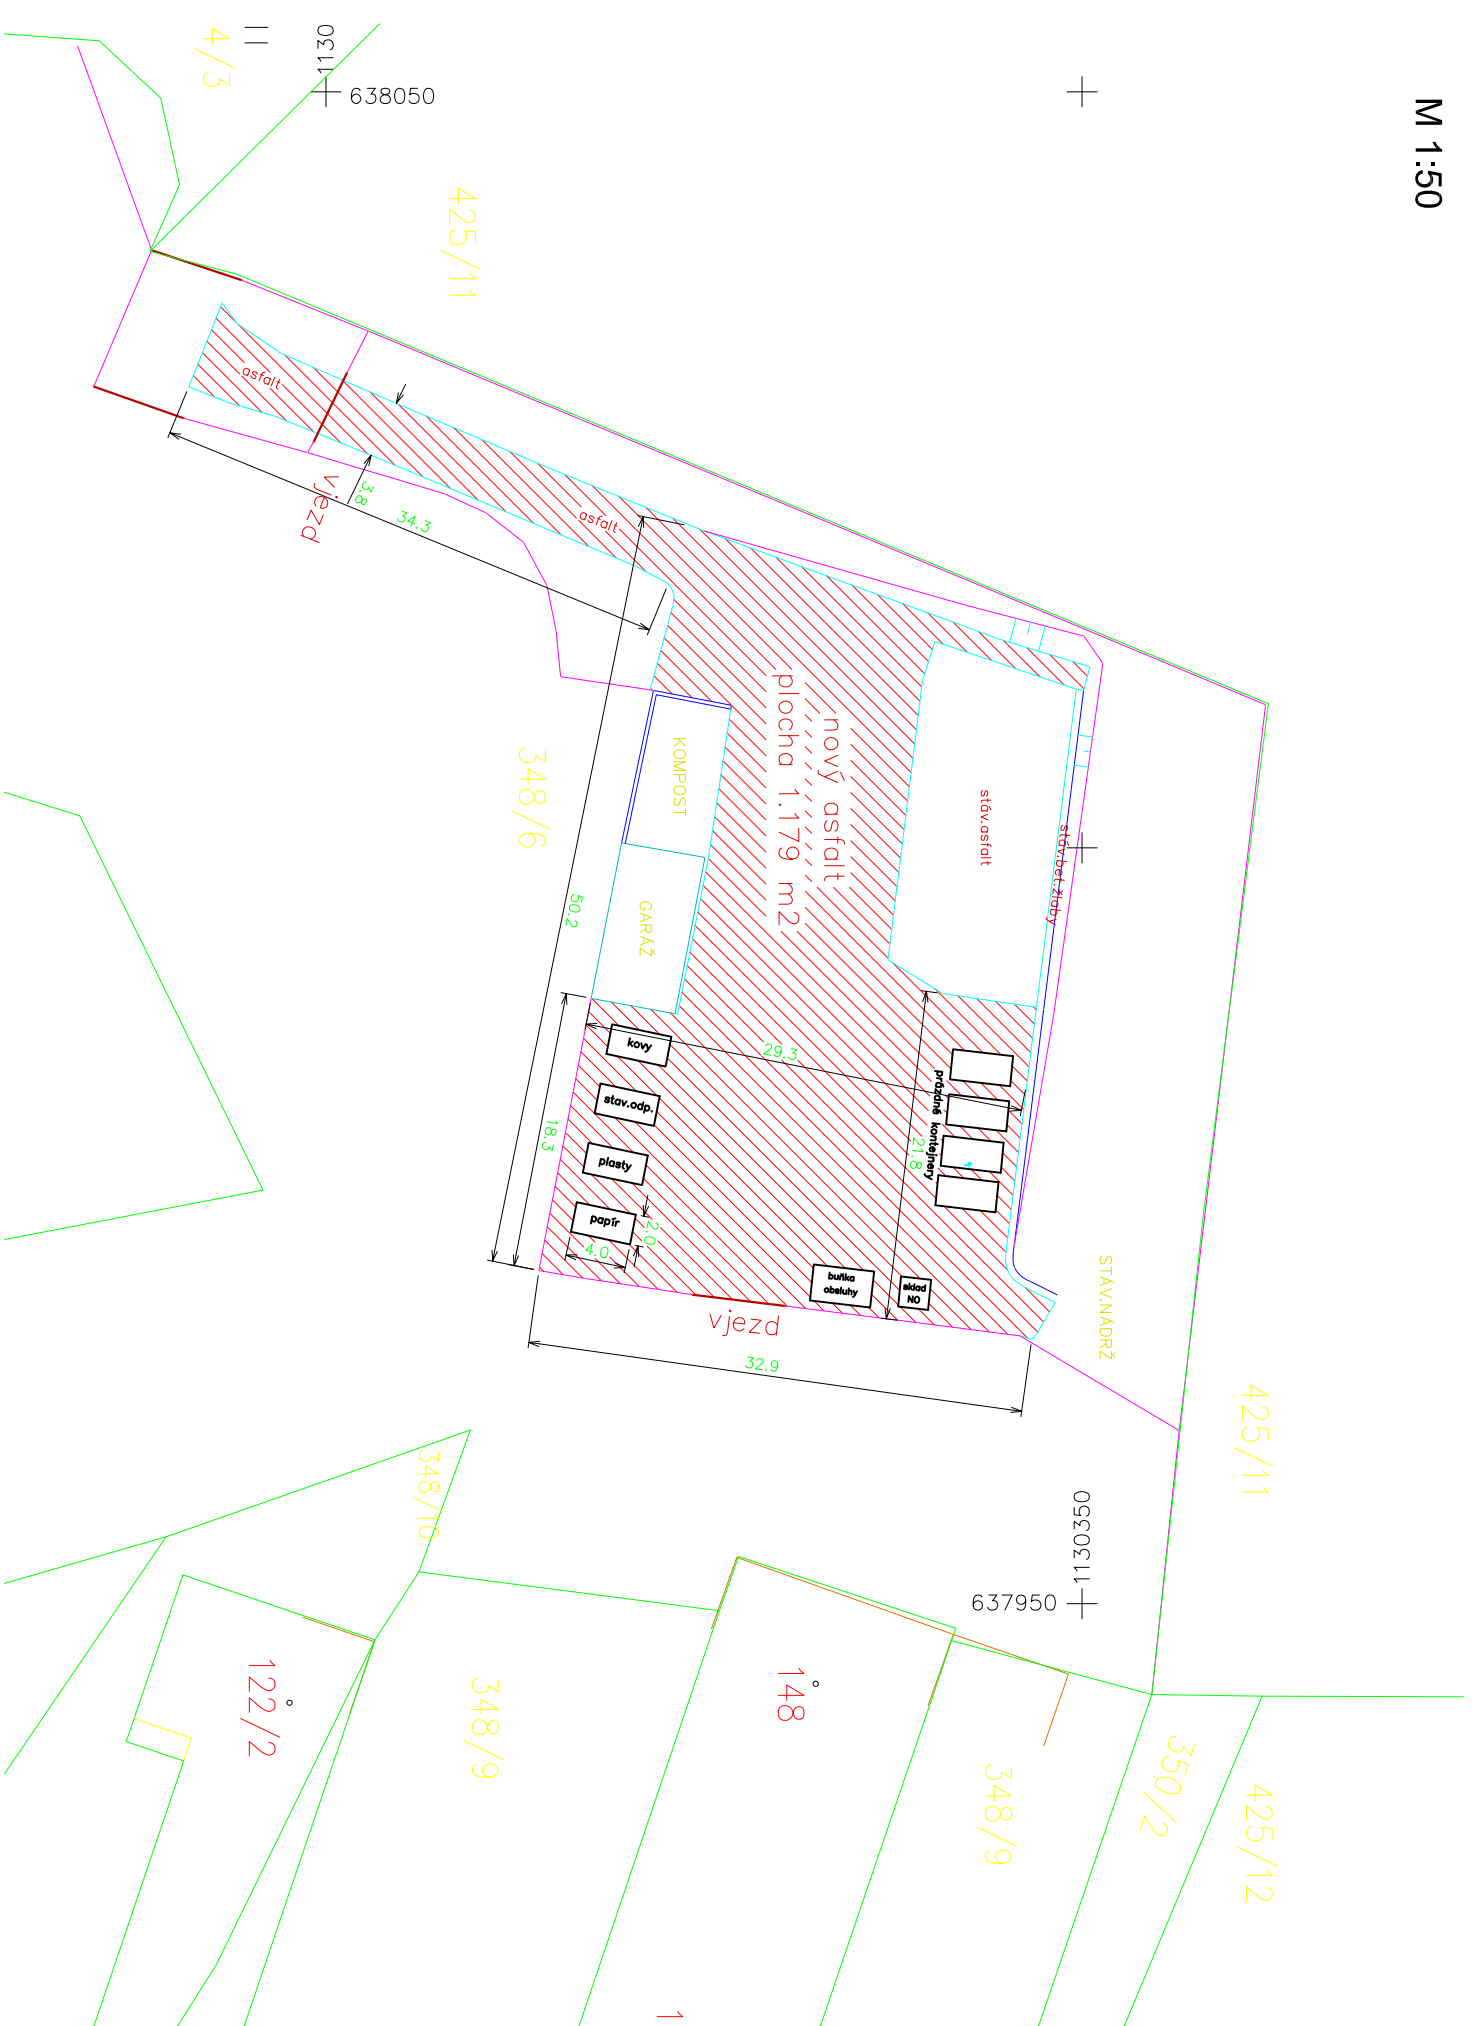

skutečné provedení

ZODP. PROJEKTANT : Ing.D.Vostel <i>Vostel</i>	NAVRHL./VYPRACOVAL : <i>Vostel</i>	TECHNICKÁ KONTROLA Ing.D.Vostel <i>Vostel</i>	ISES, s.r.o. Lermontova 25 160 00 PRAHA 6
HL. ING. PROJEKTU : Ing.D.Vostel <i>Vostel</i>	KRESLIL./CAD : KomicMiroto		

KRAJ : VYSOČINA	MÚ : BORY
OBJEDNATEL : OBEC BORY	

AKCE : **Sběrný dvůr BORY**

FORMÁT : 2 A4	
STUPĚŇ : DSPS	SOUPRAVA :
MĚŘÍTKO : 1:50	
PRÍLOHA ČÍS. : C2	

PRÍLOHA : Situace	
-----------------------------	--